


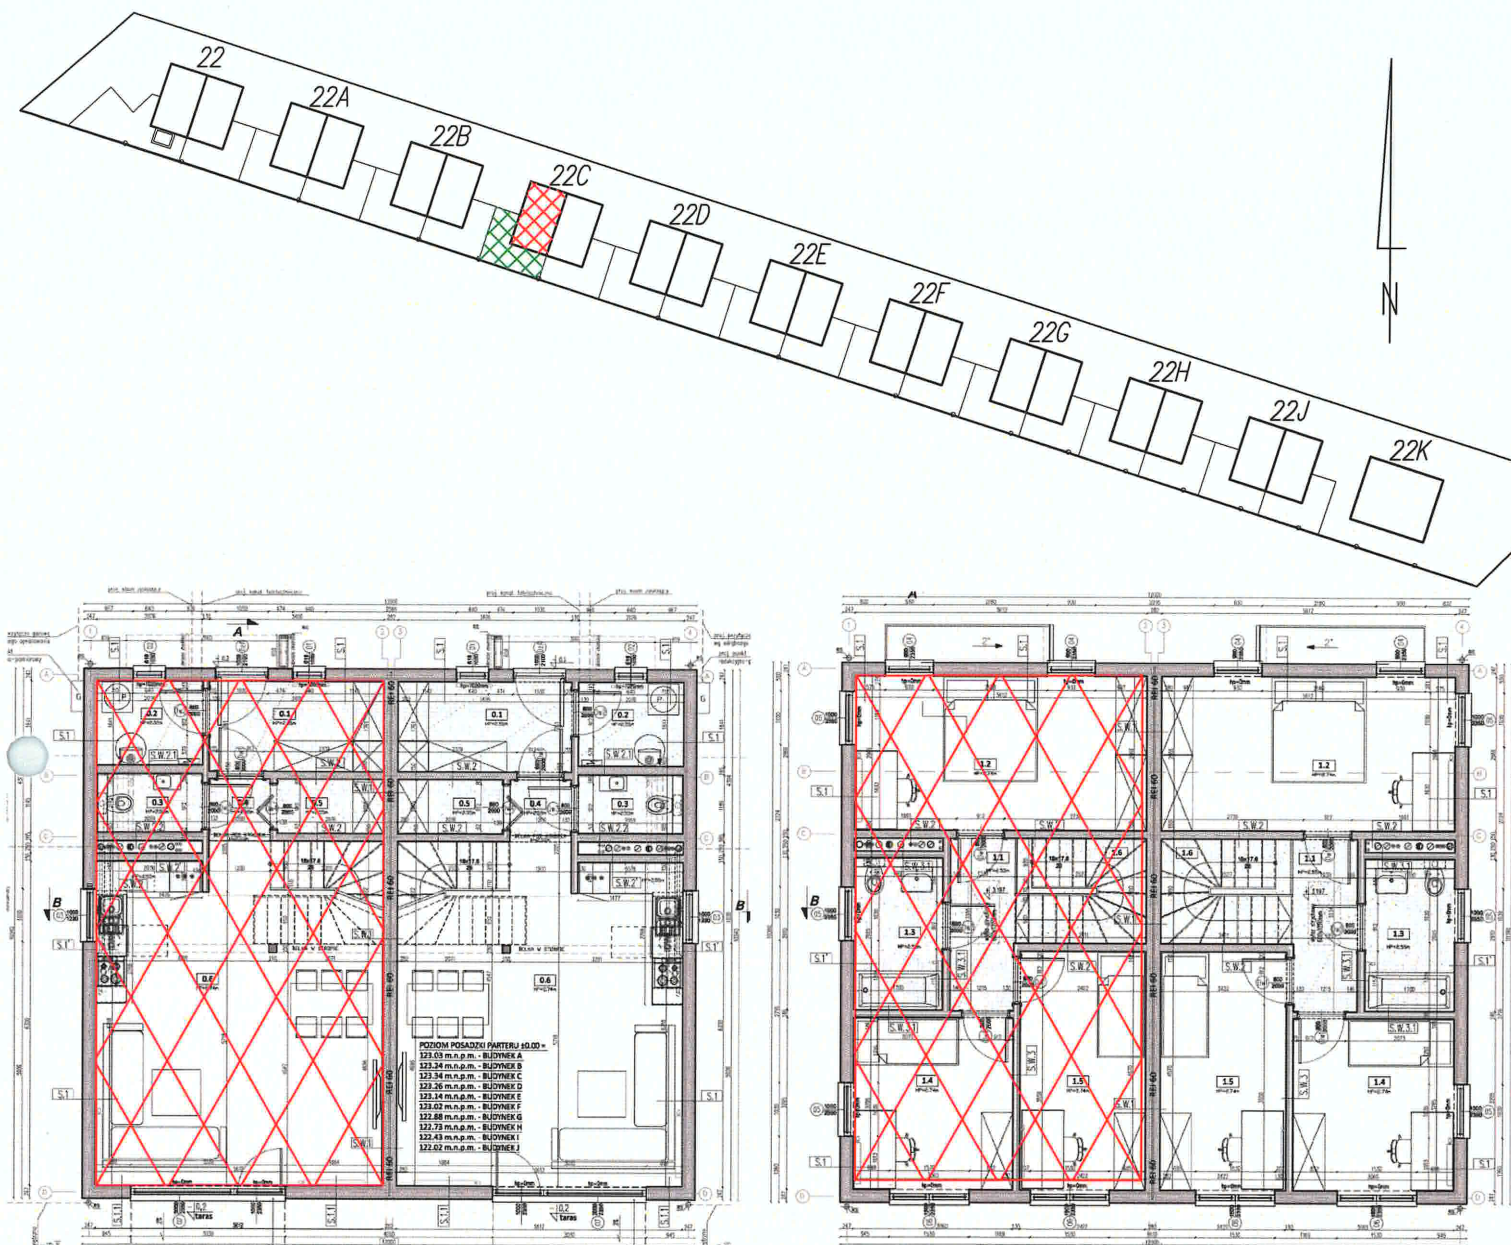

Inwentaryzacja powykonawcza

Budynek nr 22C	Lokal nr <u>1</u>
Powierzchnia projektowana lokalu:	100.71m ²
Powierzchnia obliczona lokalu:	100.84m ²
Obręb:	Choroszcz 0031
Działka nr	58/2
Powierzchnia tarasu:	-----
Powierzchnia przynależnego ogródka:	58m ²
Wykonał:	GEODETA UPRAWNIONY inż. Wojciech Piechowski Choroszcz, ul. Mickiewicza 42 upr. nr 22778, tel. 50765830

KIEROWNIK BUDOWY
upr. nr PDL/0120/WBKb/15
mgr inż. Łukasz Kowalczyk
Tel. 0048 539 981 595

Powierzchnie lokalu pomierzono po tynkach zgodnie z PN-ISO 9836:1997. Do powierzchni nie doliczono przejść w ścianach i oknach balkonowych.