

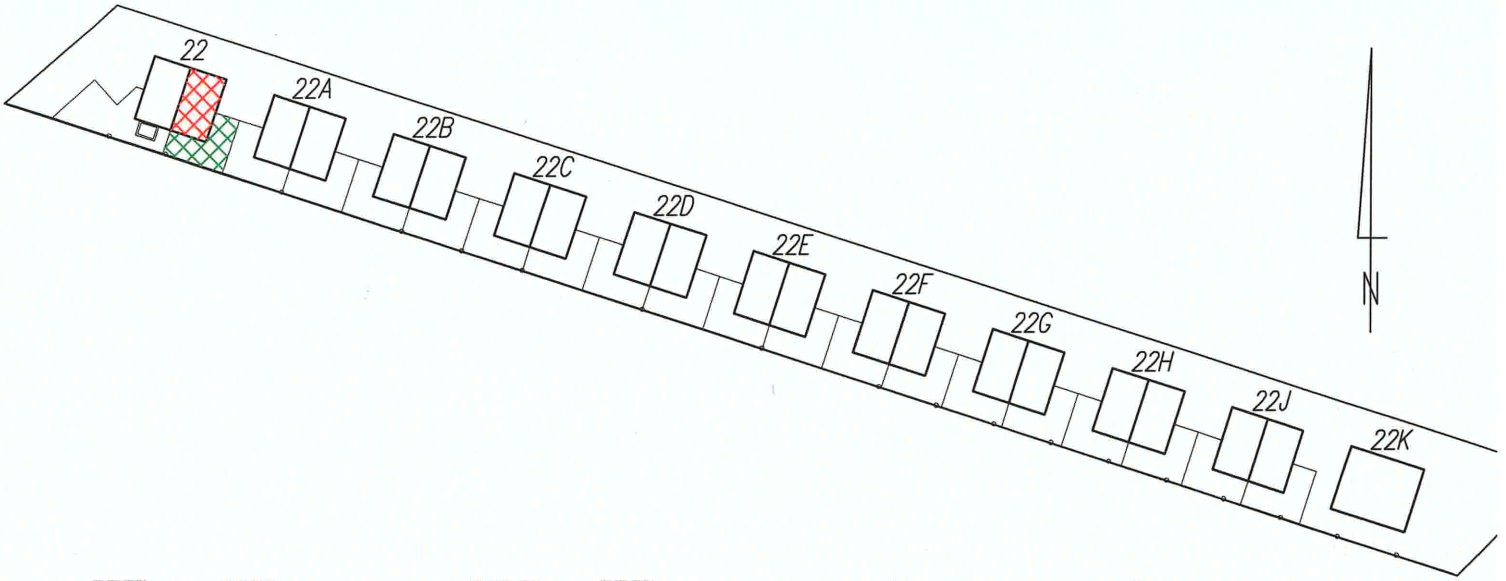


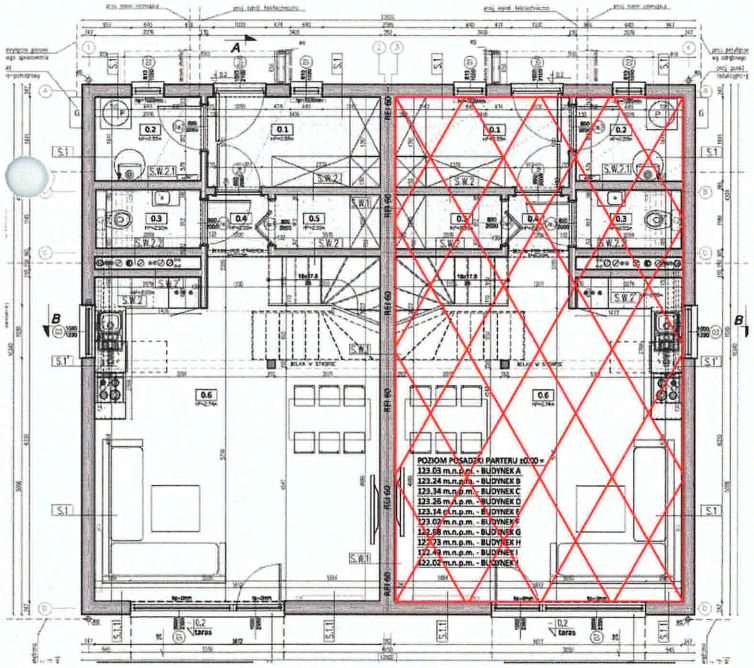

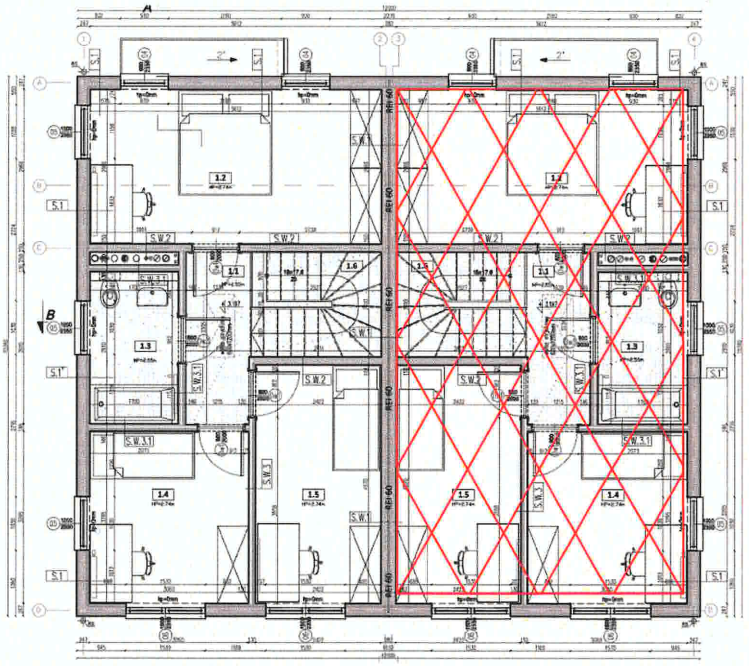

Inwentaryzacja powykonawcza	
Budynek nr 22	Lokal nr 2
Powierzchnia projektowana lokalu:	100.71m^2
Powierzchnia obliczona lokalu:	100.82m^2
Obręb:	Choroszcz 0031
Działka nr	58/2
Powierzchnia tarasu:	----------
Powierzchnia przynależnego ogródka:	58m^2
Wykonał:	GEODETA UPRAWNIONY inż. Wojciech Piechowski Choroszcz, ul. Mickiewicza 42 upr. nr 22778, tel. 507658301

KIEROWNIK BUDOWY
upr. nr PDL/0130/WBKb/15
mgr inż. Łukasz Kowalczuk
Tel. 0048 539 981 595

Powierzchnie lokalu pomierzono po tynkach zgodnie z PN-ISO 9836:1997. Do powierzchni nie doliczono przejść w ścianach i oknach balkonowych.